


## LEGENDA MÍSTNOSTÍ

Č.M.	ÚČEL MÍSTNOSTI
126	JEVIŠTĚ
201	CHODBA
202	WC
203	PŘEDSÍŇ
205	STROJOVNA
206	HLAVNÍ SCHODIŠTĚ
207	PŘEDNÁŠKOVÝ SÁL
208	TERASA
209	ŽÁZENÍ SÁL
210	WC
211	NEOBRAZENO
212	KANCELAR
213	SCHODIŠTĚ
214	CHODBA
216	ŠATNA DIRIGENTA
217	PŘEDSÍŇ
218	WC
219	SPRCHA
220	KUCHYŇKA
221	SCHODIŠTĚ
222	PLOŠNA PRO MOBILNÍ

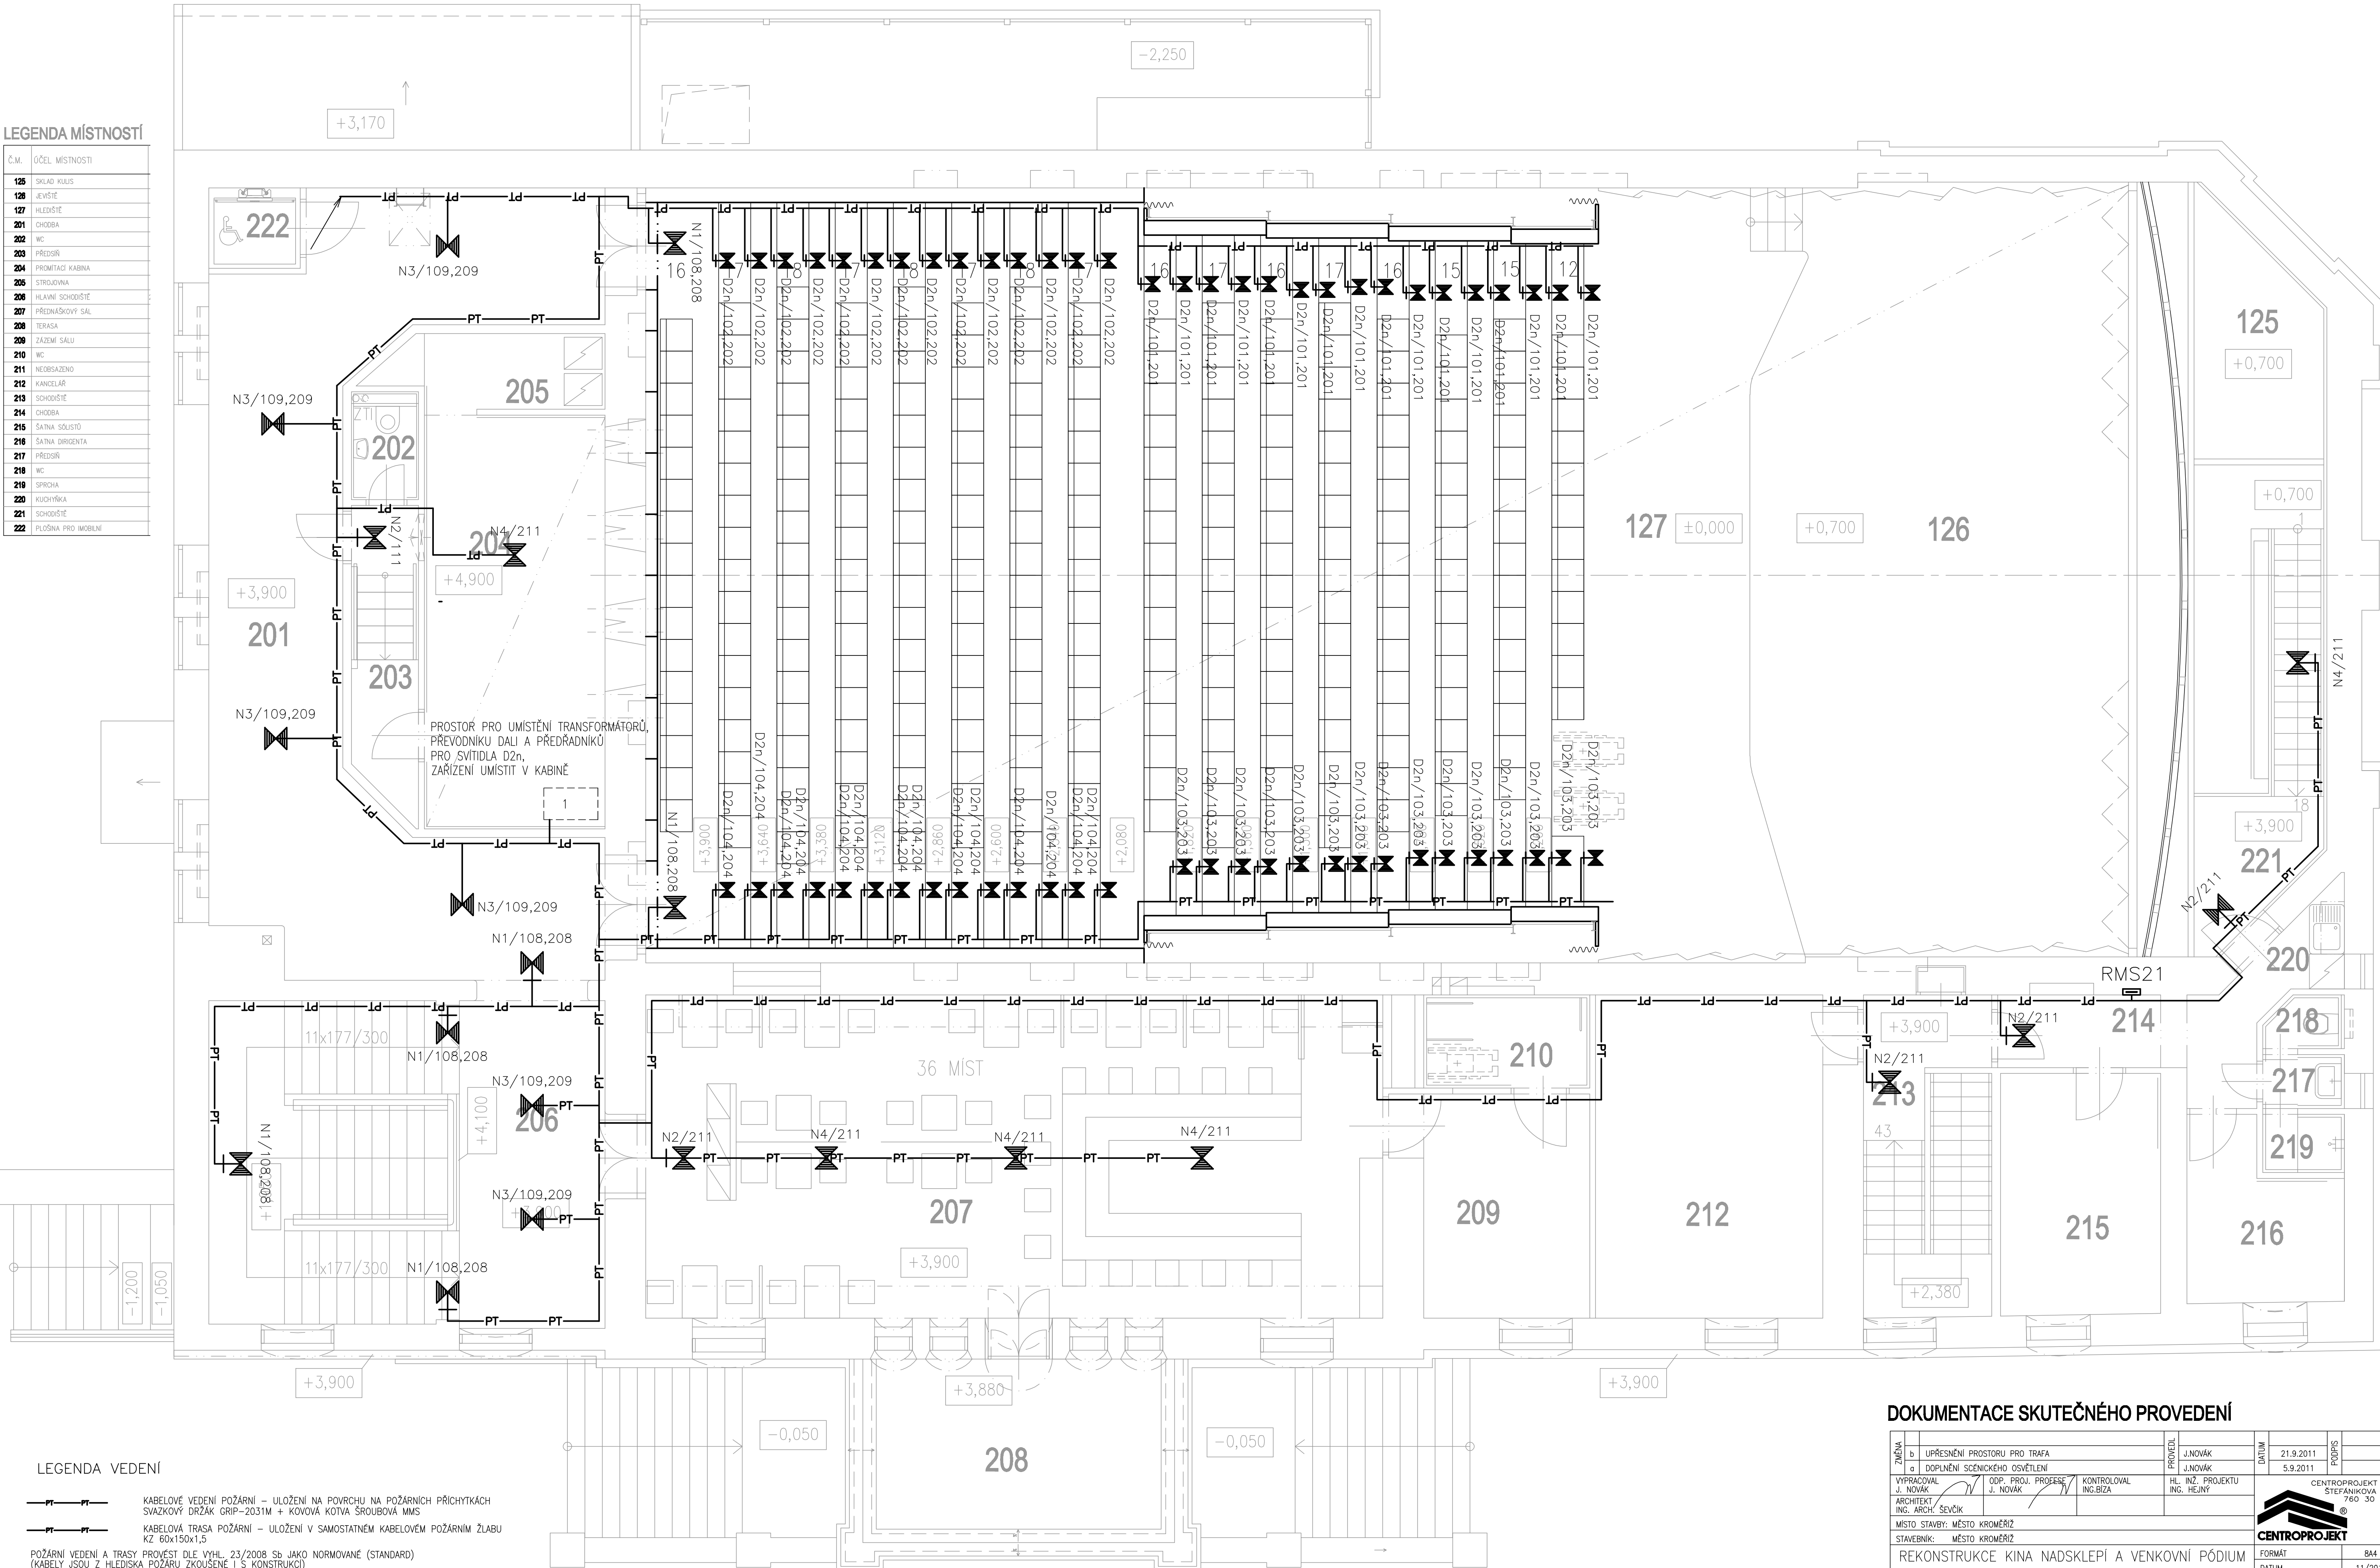

## LEGENDA VEDENÍ

KABELOVÉ VEDENÍ POŽÁRNÍ – ULOŽENÍ NA PLOŠKY NA POŽÁRNÍCH PŘÍCHÝTKÁCH  
SVAZKOVÝ DRŽÁK GRIP-2031M + KOVOVÁ KOTVA ŠROUBOVÁ MMS

KABELOVÁ TRASA POŽÁRNÍ – ULOŽENÍ V SAMOSTATNÉM KABELOVÉM POŽÁRNÍM ŽLABU  
KZ 60x150x1,5

POŽÁRNÍ VEDENÍ A TRASY PROVÉST DLE VYHL. 23/2008 Sb. JAKO NORMOVANÉ (STANDARD)  
(KABELY JSOU Z HLEDISKA POŽÁRU ZKOUŠENÉ I S KONSTRUKCÍ)

STUPAČKY – KABELOVÝ ŽEBŘÍK  
STUPAČKY POŽÁRNÍ – KABELOVÝ POŽÁRNÍ ŽEBŘÍK

## LEGENDA

D2n SVÍTLIDLO VESTAVNÉ TĚLESO AL, SVĚTELNÝ ŽROUJ LED S TRAFEM, IP44 – CENTR. BATERIE  
N1 SVÍTLIDLO PŘÍSAZENÉ NOUZOVÉ, 2 OKRUHY 2x3W LED-1hod. S PIKTOGRAMEM, IP41  
N2 SVÍTLIDLO PŘÍSAZENÉ NOUZOVÉ, KZ/8W/EP-1hod. S PIKTOGRAMEM, IP41  
N3 SVÍTLIDLO BEZPEČNOSTNÍ, 2 OKRUHY 2x3,6W LED, IP20  
N4 SVÍTLIDLO BEZPEČNOSTNÍ, PŘÍSAZENÉ, KZ/8W, IP41

## ROZVODNA SOUSTAVA (NOUZOVÉ OSVĚTLENÍ)

## 2-220V DC/IT

## OCHRANA PŘED NEBEZPEČNÝM DOTYKEM:

– ZÁKLADNÍ: AUTOMATICKÝM ODPOJENÍM OD ZDROJE DLE ČSN 33 2000-4-41  
DLE ČSN 33 2000-4-41 ed.2

## DOKUMENTACE SKUTEČNÉHO PROVEDENÍ

ZMĚNA	b	UPŘESNĚNÍ PROSTORU PRO TRAFY	PROJEKT	J. NOVÁK	DATUM	21.9.2011	POPS	
a	DOPLNĚNÍ SCÉNICKÉHO OSVĚTLENÍ			J. NOVÁK		5.9.2011		
VYPRACOVAL	J. NOVÁK	ODP. PROJ. PROJEKT	KONTROLOVAL	ING. BIZA	HL. INŽ. PROJEKTU	ING. HEJNÝ		
ARCHITEKT	ING. ARCH. ŠEVČEK							
MÍSTO STAVBY:	MĚSTO KROMĚŘÍŽ							
STAVEBNÍK:	MĚSTO KROMĚŘÍŽ							
REKONSTRUKCE KINA NADSKLEPÍ A VENKOVNÍ PÓDIUM								
SO 01 REKONSTRUKCE KINA NADSKLEPÍ								
ELEKTROINSTALACE								
PŮDORYS 2.NP – NOUZOVÉ OSVĚTLENÍ								
FORMÁT	844							
DATUM	11/2011							
STUPEŇ	OSPS							
MĚŘÍTKO	1:50							
ZAK. ČÍSLO:	111173E							
ARCHIVNÍ KÓD PROJ. ČÍS.	VÝKRESU DOD.							
C3J	E1110	b						