


Rozvodnice:  
Typ, označení:  
Položka:  
Stupeň krytí:  
Vnější síťka x Výška x Hloubka:  
Vnitřní síťka x Výška x Hloubka:  
Vnější síťka x Výška x Hloubka:

Rozvodnice,POD omítkou,616,N/PE svork.  
BF-U-3/72-C  
POD omítkou  
IP30  
480 x 555  
500 x 570 x 127  
590 x 620 x 136


DOKUMENTACE SKUTEČNÉHO PROVEDENÍ

|  |                                |                            |                             |   |
|--|--------------------------------|----------------------------|-----------------------------|---|
| VYPRACOVANÝ<br>J. NOVÁK                                | ODP. PRŮB. PROJEKT<br>J. NOVÁK | KONTROLOVANÝ<br>ING. BŘEZA | N. N. PROJEKT<br>ING. REAYT | CENTROPROJEKT s.r.o.<br>STEFANKOVA 167<br>760 30 ZLÍN |
| ARCHIVIST<br>ING. ARCH. SVOK                           |                                |                            |                             |   |
| MÍSTO STAVBY: MÍSTO KROMĚŘÍZ<br>STAVBA: MÍSTO KROMĚŘÍZ |                                |                            |                             |   |
| REKONSTRUKCE KINA NADSKLEPÍ A VENKOVNÍ PÓDIUM          |                                |                            |                             |   |
| SO 01 REKONSTRUKCE KINA NADSKLEPÍ<br>ELEKTROINSTALACE  |                                |                            |                             |   |
| ROZVADĚČ RMS11 – 1.NP                                  |                                |                            |                             |   |

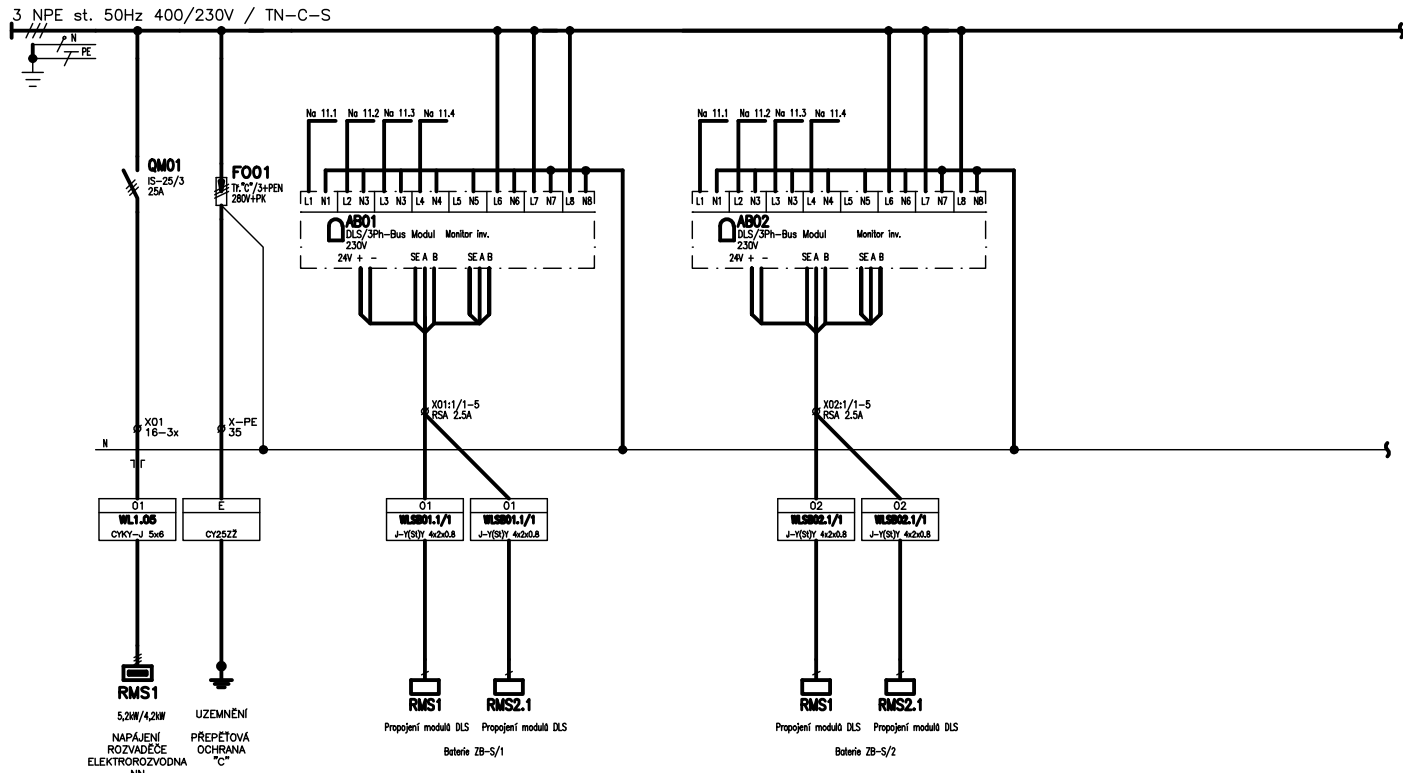

POZNÁMKA:  

|   |                                      |                               |
|---|--------------------------------------|-------------------------------|
| CENTROPROJEKT s.r.o.<br>STEFANKOVA 167<br>760 30 ZLÍN | ROZVADĚČ RMS11 – 1.NP                | LIST Č. 1<br>ÚSTED            |
| OBJEKT: SO 01<br>PROJEKT: J. NOVÁK                    | ZAK. ČÍSLO: 111173E<br>DATA: 11/2011 | ARCH. P. Č. V. D.<br>SIL 1115 |

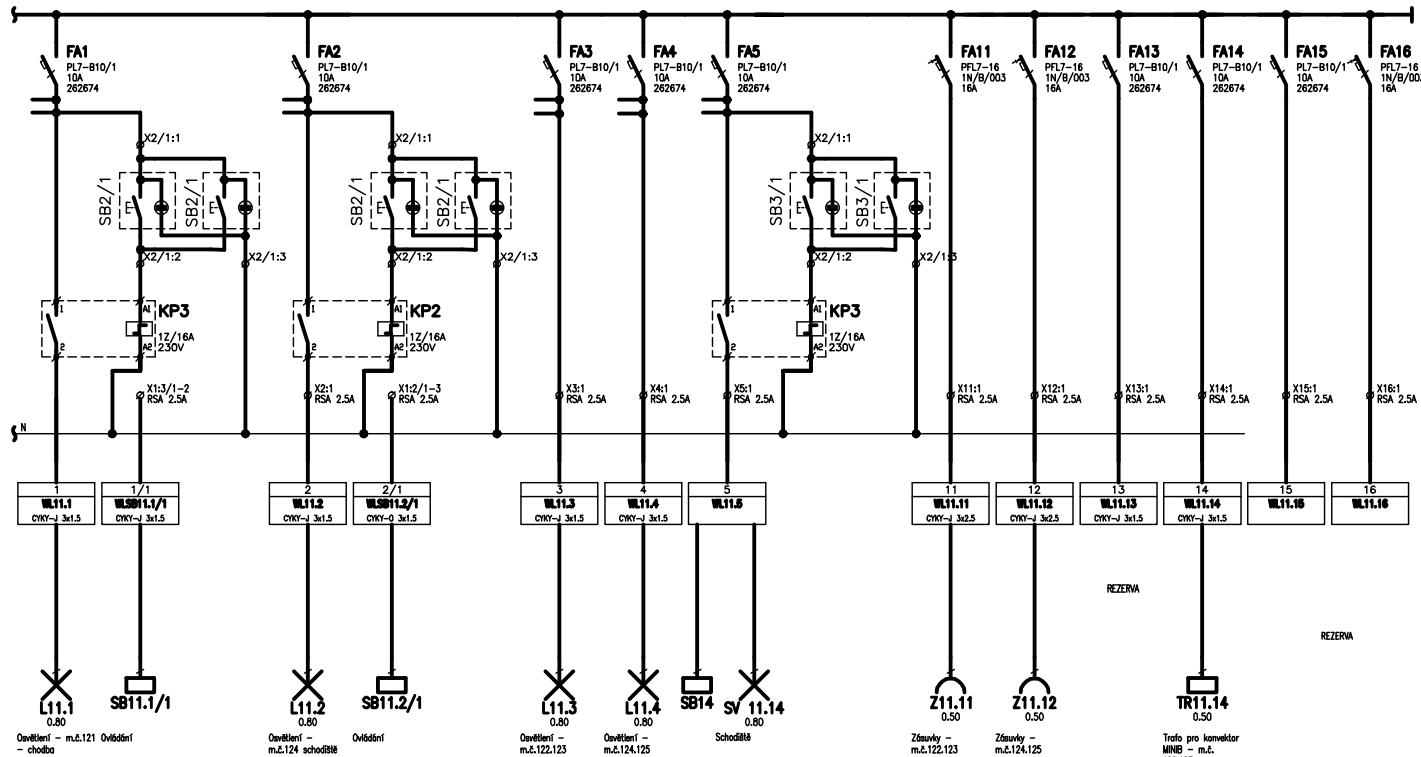

|   |                                      |                               |
|---|--------------------------------------|-------------------------------|
| CENTROPROJEKT s.r.o.<br>STEFANKOVA 167<br>760 30 ZLÍN | ROZVADĚČ RMS11 – 1.NP                | LIST Č. 3<br>ÚSTED            |
| OBJEKT: SO 01<br>PROJEKT: J. NOVÁK                    | ZAK. ČÍSLO: 111173E<br>DATA: 11/2011 | ARCH. P. Č. V. D.<br>SIL 1115 |