
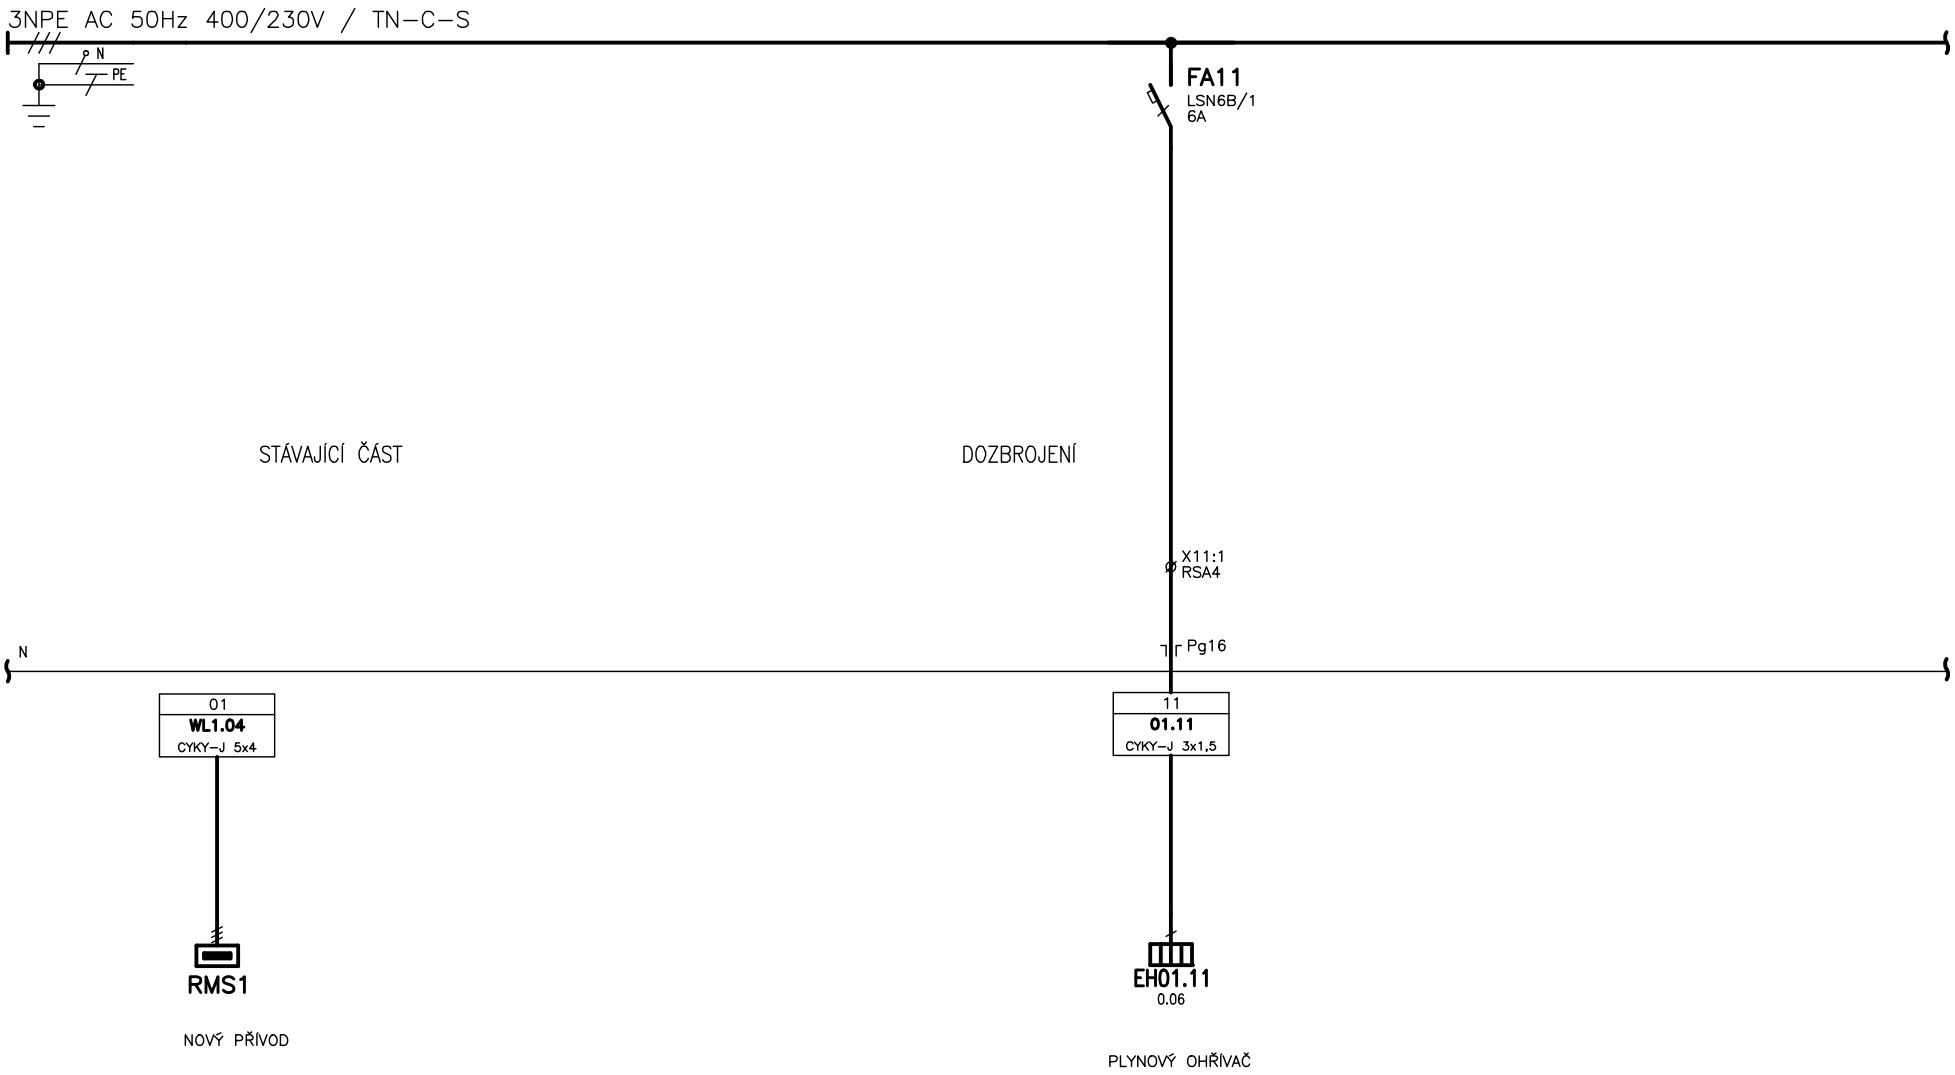


TYP. PROVEDENÍ:
KRYTÍ V UZAVŘ. STAVU:
KRYTÍ V OTEVŘ. STAVU:
ROZMĚRY:
DĚLENÍ:
NÁTĚR:
OBSLUHA:
PŘÍVOD(Y):
VÝVODY:
NAPĚŤOVÁ SOUSTAVA:
OCHRANA:

STÁVAJÍCÍ
IP 40
IP 20
600x1200mm [š x v]
—
TYPOVÝ
PRAC. POUČENÝMI
ZHORA
NAHORU
3NPE~ 50Hz, 400/230V, TN-C-S
SAMOČINNÝM ODPOJENÍM OD ZDROJE
DLE ČSN 33 2000-4-41

DOKUMENTACE SKUTEČNÉHO PROVEDENÍ

VYPRACOVAL J. NOVÁK	ODP. PROJ. PROFESE J. NOVÁK	KONTROLOVAL ING.BÍZA	HL. INŽ. PROJEKTU ING. HEJNÝ	<div><div>CENTROPROJEKT ZLÍN a.s. STEFÁNKOVA 167 760 30 ZLÍN</div><div></div><div>FORMÁT A4</div><div>DATUM 11/2011</div><div>STUPEŇ DPS</div><div>MĚŘITKO ---</div><div>ZAK. ČÍSLO: 111173E</div><div>ARCHIVNÍ KÓD PROF. ČÍS. VÝKRESU DOD.</div><div>C3J E 1113</div></div>
ARCHITEKT ING. ARCH. SEVČEK				
MÍSTO STAVBY: MĚSTO KROMĚŘÍŽ				
STAVEBNÍK: MĚSTO KROMĚŘÍŽ				
REKONSTRUKCE KINA NADSKLEPÍ A VENKOVNÍ PÓDIUM				
SO 01 REKONSTRUKCE KINA NADSKLEPÍ ELEKTROINSTALACE				
ROZVADĚČ RM – kotelna, dozbrojení				



<div>CENTROPROJEKT a.s. STEFÁNKOVA 167 760 30 ZLÍN</div> <div></div>	ROZVADĚČ RM – kotelna, dozbrojení			LIST Č.: 2 LISTO: 2		
	OBLČ.PJ: SO 01	ZAK.ČÍSLO: 111173E	AKCE: REKONSTRUKCE KINA NADSKLEPÍ A VENKOVNÍ PÓDIUM	ARCH.K.	P.	Č.V.
	PROVEDL: J.NOVÁK	DATUM: 11/2011	STAVEBNÍK: MĚSTO KROMĚŘÍŽ	SIL	1113	D.