
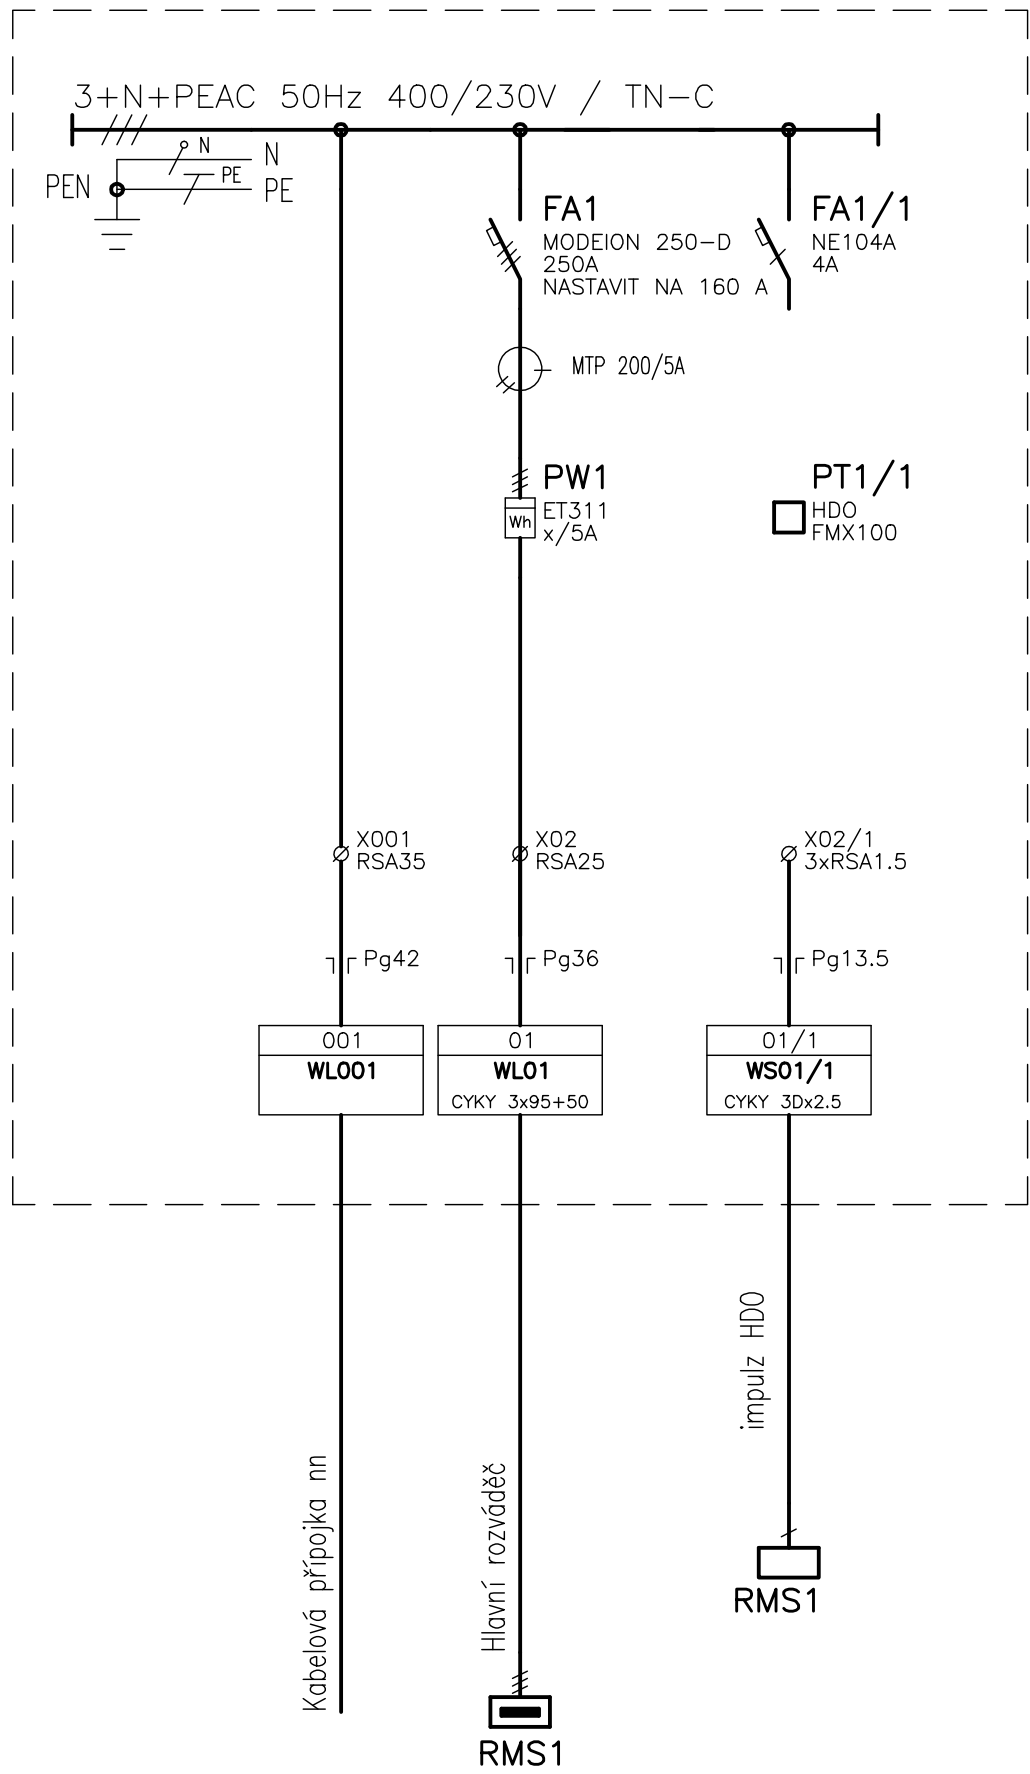


TYP PROVEDENÍ: ESTA IVANČICE, ZAPUŠTĚNÁ,
KRYTÍ: IP44 / IP20
ROZMĚRY: VIZ. KATALOG. LIST
DELENÍ: —
NÁTER: TYPOVÝ
OBSLUHA: SEZNÁMENÝMI
PŘÍVOD (Y): ZDOLA
VÝVODY: NAHORU

DOKUMENTACE SKUTEČNÉHO PROVEDENÍ

ZÁMĚR				PROVEDL		DATUM		PODPIS	
□ DOPLNĚNÍ SCÉNIKÉHO OSVĚTLENÍ				J. NOVÁK		5.9.2011			
VYPRACOVAL J. NOVÁK		GUP. PROJ. PROJESE J. NOVÁK		KONTROLOVAL ING. BÍZA		HL. INŽ. PROJEKTU ING. HEJNÝ		CENTROPROJEKT ZLÍN o.s. STĚFANIKOVA 167 760 30 ZLÍN	
ARCHITEKT ING. ARCH. ŠEVČEK				 CENTROPROJEKT					
MÍSTO STAVBY: MĚSTO KROMĚŘÍŽ				FORMAT 244					
STAVEBNÍK: MĚSTO KROMĚŘÍŽ				DATUM 11/2011					
REKONSTRUKCE KINA NADSKLEPÍ A VENKOVNÍ PÓDIUM				STUPEŇ DSPS					
SO 01 REKONSTRUKCE KINA NADSKLEPÍ				MĚŘÍTKO ---					
ELEKTROINSTALACE				ZAK. ČÍSLO: 111173E					
ROZVADĚČ RE – elektroměrový				ARCHIVNÍ KÓD PROF. ČÍS. VÝKRESU DOD.					
				C3J E1111 a					



CENTROPROJEKT o.s. STĚFANIKOVA 167 760 30 ZLÍN	ROZVADĚČ RE – elektroměrový			LIST Č.: 2		
	OBJ.Č.,PJ: SO 01	ZAK.ČÍSLO: 111173E	AKCE: REKONSTRUKCE KINA NADSKLEPÍ A VENKOVNÍ PÓDIUM	ARCH.K.	P. Č.V.	D.
PROVEDL: J. NOVÁK				STAVEBNÍK: MĚSTO KROMĚŘÍŽ		
				SIL 1111 a		