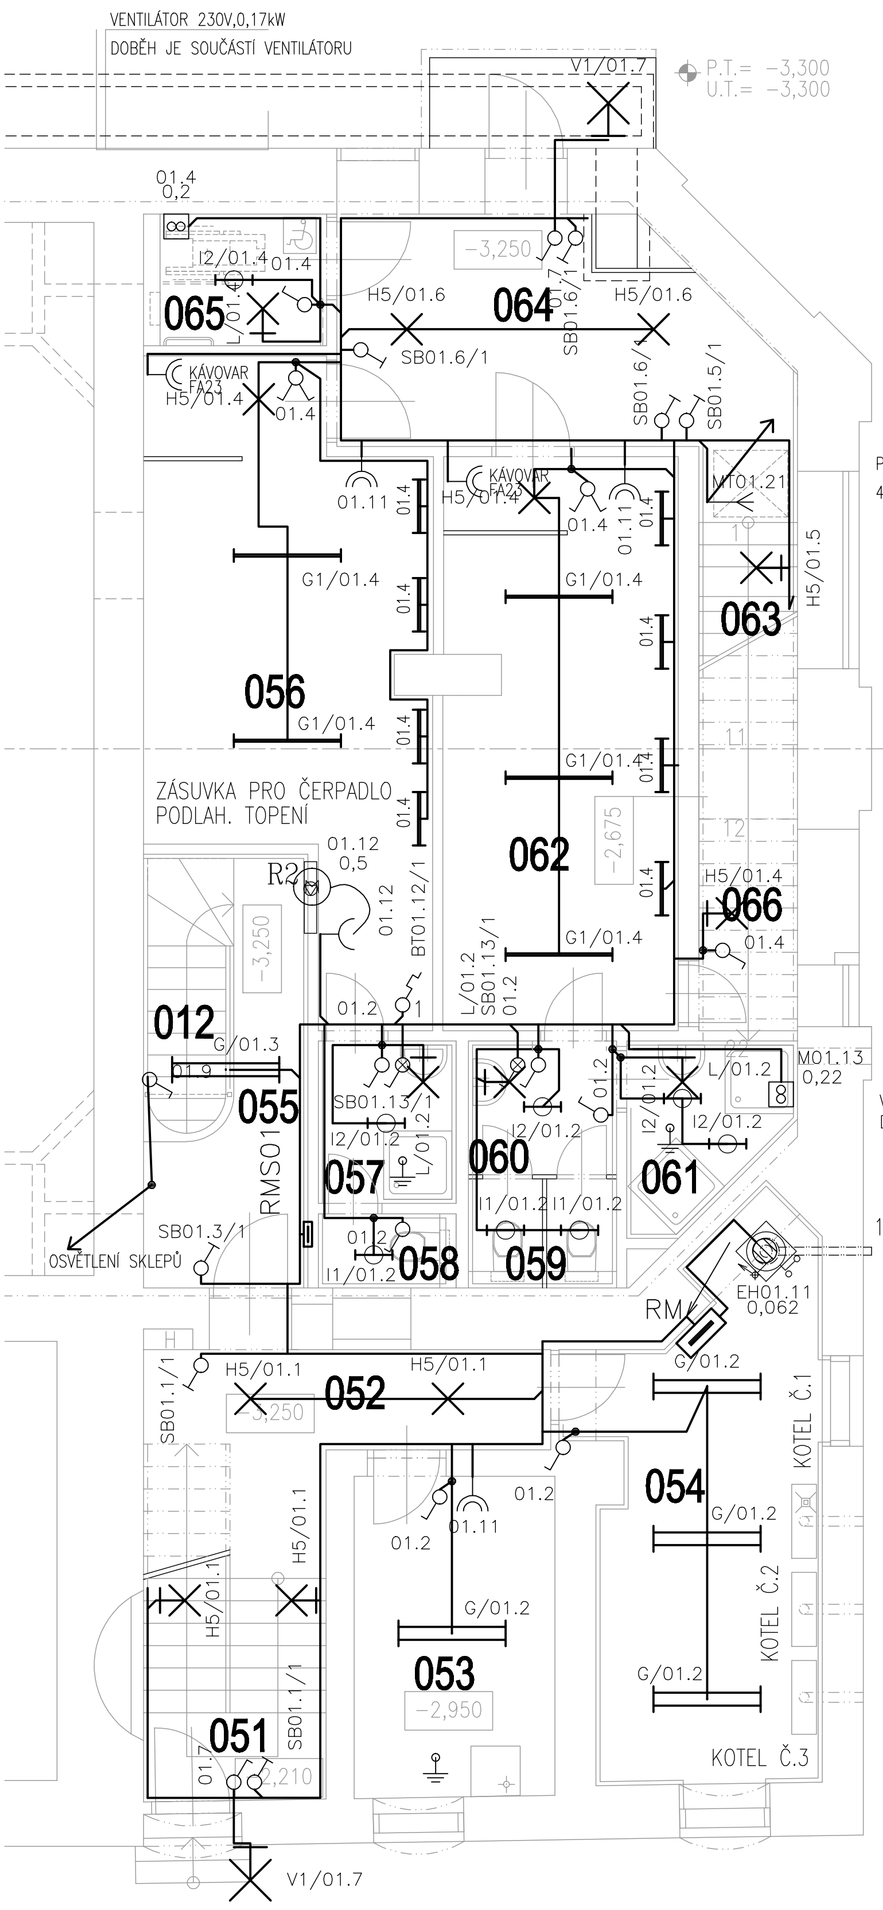

PLOŠINA IMOBILNÍ
400V, 0,5kW

SVÍTIDLA V ŠATNÁCH BEZ ABECEDNÍHO OZNAČENÍ
SOUČÁST DODÁVKY INTERIÉRU

1 – PROSTOROVÝ TERMOSTAT
IVAR.TAE, 5–30 STUPŇŮ CELSIA
DODÁVKA PODLAH. TOPENÍ

VENTILÁTOR 230V,0,17kW
DOBĚH JE SOUČÁSTÍ VENTILÁTORU

1– ZÁSOBNÍKOVÝ OHŘÍVAČ VODY PLYNOVÝ
230V, 0,062kW

LEGENDA MÍSTNOSTÍ

Č.M.	ÚČEL MÍSTNOSTI	PLOCH/ m2	VNĚJŠÍ VLIVY DLE ČSN 33 2000-3	OSVĚTLENOST Em [lx] DLE ČSN EN 12464
012	SCHODIŠTĚ DO SKLEPŮ	3,00	"N"	100
051	SCHODIŠTĚ	9,45	"N"	150
052	CHODBA	7,00	"N"	100
053	PLYNOMĚR	9,50	"N"	200
054	PLYNOVÁ KOTELNA	17,40	"N"	200
055	CHODBA	6,50	"N"	100
056	ŠATNA ŽEN	22,50	"N"	260
057	PŘEDSÍŇ + SPRCHA	3,30	"N", AD4[1)]	250
058	WC ŽEN	1,50	"N"	250
059	WC MUŽŮ	2,30	"N"	250
060	PŘEDSÍŇ	2,90	"N"	250
061	UMÝVÁRNA MUŽŮ	3,90	"N", AD4[1)]	250
062	ŠATNA MUŽŮ	19,50	"N"	260
063	SCHODIŠTĚ	7,40	"N"	150
064	CHODBA	16,40	"N"	260
065	WC PRO IMOBILNÍ	2,90	"N"	260
066	SKLAD	7,40	"N"	200

"N" – KROMĚ UVEDENÝCH PŮSOBÍ V PROSTRU VNĚJŠÍ VLIVY NORMÁLNÍ DLE ČSN 33 2000–5–51 ed.2 čl.412.2.4
1) – VE SPRŠE – PRO ELEKTROINSTALACI JSOU V PROSTORU STANOVENY ZÓNY DLE ČSN 33 2000–7–701 ed.2

LEGENDA

G	SVÍTIDLO PŘISAZENÉ POLYKARBONÁT S PRISMATICKÝM KRYTEM, LZ/2x54W/EP, IP65
G1	SVÍTIDLO PŘISAZENÉ PLECHOVÉ + PMMA, LZ/2x36W/EP, IP54
H5	SVÍTIDLO PŘISAZENÉ PŮLKULATÉ, SKLENĚNÉ, KZ/2x26W/EP, IP20
I1	SVÍTIDLO VESTAVNÉ POLYKARBONÁT+AI, SKLENĚNÝ REFLEKTOR, KZ/32W/EP, IP44
I2	SVÍTIDLO VESTAVNÉ POLYKARBONÁT+AI, SKLENĚNÝ REFLEKTOR, 2xKZ/26W/EP, IP44
L	SVÍTIDLO PŘISAZENÉ, TĚLESO Ai, OPTIKA OPÁLOVÉ PLEXI, LZ/14W/EP, IP20
VO1	SVÍTIDLO PŘISAZENÉ, TĚLESO AI, KZ/2x18W/EP – DIREKT/INDIREKT, IP54
	JEDNOPÓLOVÝ VYPÍNAČ, 230V/10A, POD OMÍTKU
	JEDNOPÓLOVÝ VYPÍNAČ, 230V/10A, POD OMÍTKU IP44
	SERIOVÝ VYPÍNAČ, 230V/10A, POD OMÍTKU
	STŘÍDAVÝVÝ VYPÍNAČ, 230V/10A, POD OMÍTKU
	TLAČÍTKOVÝ OVLÁDAČ, 230V/10A, POD OMÍTKU, S ORIENTAČNÍ DOUTNAVKOU
	ZÁSUVKA DVOJNÁSOBNÁ, 2x 230V/16A, POD OMÍTKU
MV 1,1	VENTILÁTOR 230V/ 1,1kW – dodávka VZT
M 0,05	SMĚŠOVACÍ STANICE PODLAHOVÉHO VYTÁPĚNÍ, 230V/0,05kW – dodávka ZI
EH 0,062	ZÁSOBNÍKOVÝ OHŘÍVAČ VODY, 230V/0,062kW – dodávka ZI
	UZEMNĚNÍ – POSPOJOVÁNÍ – VODIČE CY–ŽŽ – PARAMETRY VIZ ČSN 33 2000–5–54 ed.2
	HLAVNÍ KABELOVÁ TRASA VČETNĚ ÚLOŽNÝCH KONSTRUKCÍ A ULOŽENÍ ULOŽENÍ POD OMÍTKOU, NEBO V SAMOSTATNÉM KABELOVÉM ŽLABU NKZ 62/50, 125/100, 250/100,
	KABELOVÉ VEDENÍ – ULOŽENÍ POD OMÍTKOU, VE ŽLABU NKZ 20/40 /KOPOS KOLÍN/

POZNÁMKY:

ELEKTROINSTALACE KABELY (VODIČI) Cu–1,75÷1kV
OSVĚTLENOSTI V JEDNOTLIVÝCH PROSTORECH VIZ LEGENDA MÍSTNOSTÍ.
PŘESNÉ ROZMÍSTĚNÍ SVÍTIDEL, VIZ PROJEKT INTERIÉRU

VNĚJŠÍ VLIVY VIZ LEGENDA MÍSTNOSTÍ

ROZVODNÁ SOUSTAVA:

3NPE~ 50Hz,230/400V/TN–C

OCHRANA PŘED NEBEZPEČNÝM DOTYKEM:
– ZÁKLADNÍ: AUTOMATIDKÝM ODPOJENÍM OD ZDROJE DLE ČSN 33 2000–4–41 ed.2
– ZVÝŠENÁ: PROUDOVÝMI CHRÁNIČI

OCHRANNÉ VODIČE:
DLE ČSN 33 2000–5–54 ed.2

DOKUMENTACE SKUTEČNÉHO PROVEDENÍ

VYPRACOVAL J. NOVÁK	ODP. PROJ. PROFESE J. NOVÁK	KONTROLOVAL ING.BÍZA	HL. INŽ. PROJEKTU ING. HEJNÝ
ARCHITEKT ING. ARCH. ŠEVČÍK			
MÍSTO STAVBY: MĚSTO KROMĚŘÍŽ			
STAVEBNÍK: MĚSTO KROMĚŘÍŽ			

CENTROPROJEKT a.s.
ŠTEFÁNIKOVA 167
760 30 ZLÍN
CENTROPROJEKT

REKONSTRUKCE KINA NADSKLEPÍ A VENKOVNÍ PÓDIUM

SO 01 REKONSTRUKCE KINA NADSKLEPÍ
ELEKTROINSTALACE

PŮDORYS 1.PP MEZIPATRO–ELEKTROINSTALACE

FORMÁT	4A4
DATUM	11/2011
STUPEŇ	DSPS
MĚŘÍTKO	1:50
ZAK. ČÍSLO:	111173E

ARCHIVNÍ KÓD	PROF.	ČÍS. VÝKRESU	DOD.
C3J	E	1105	