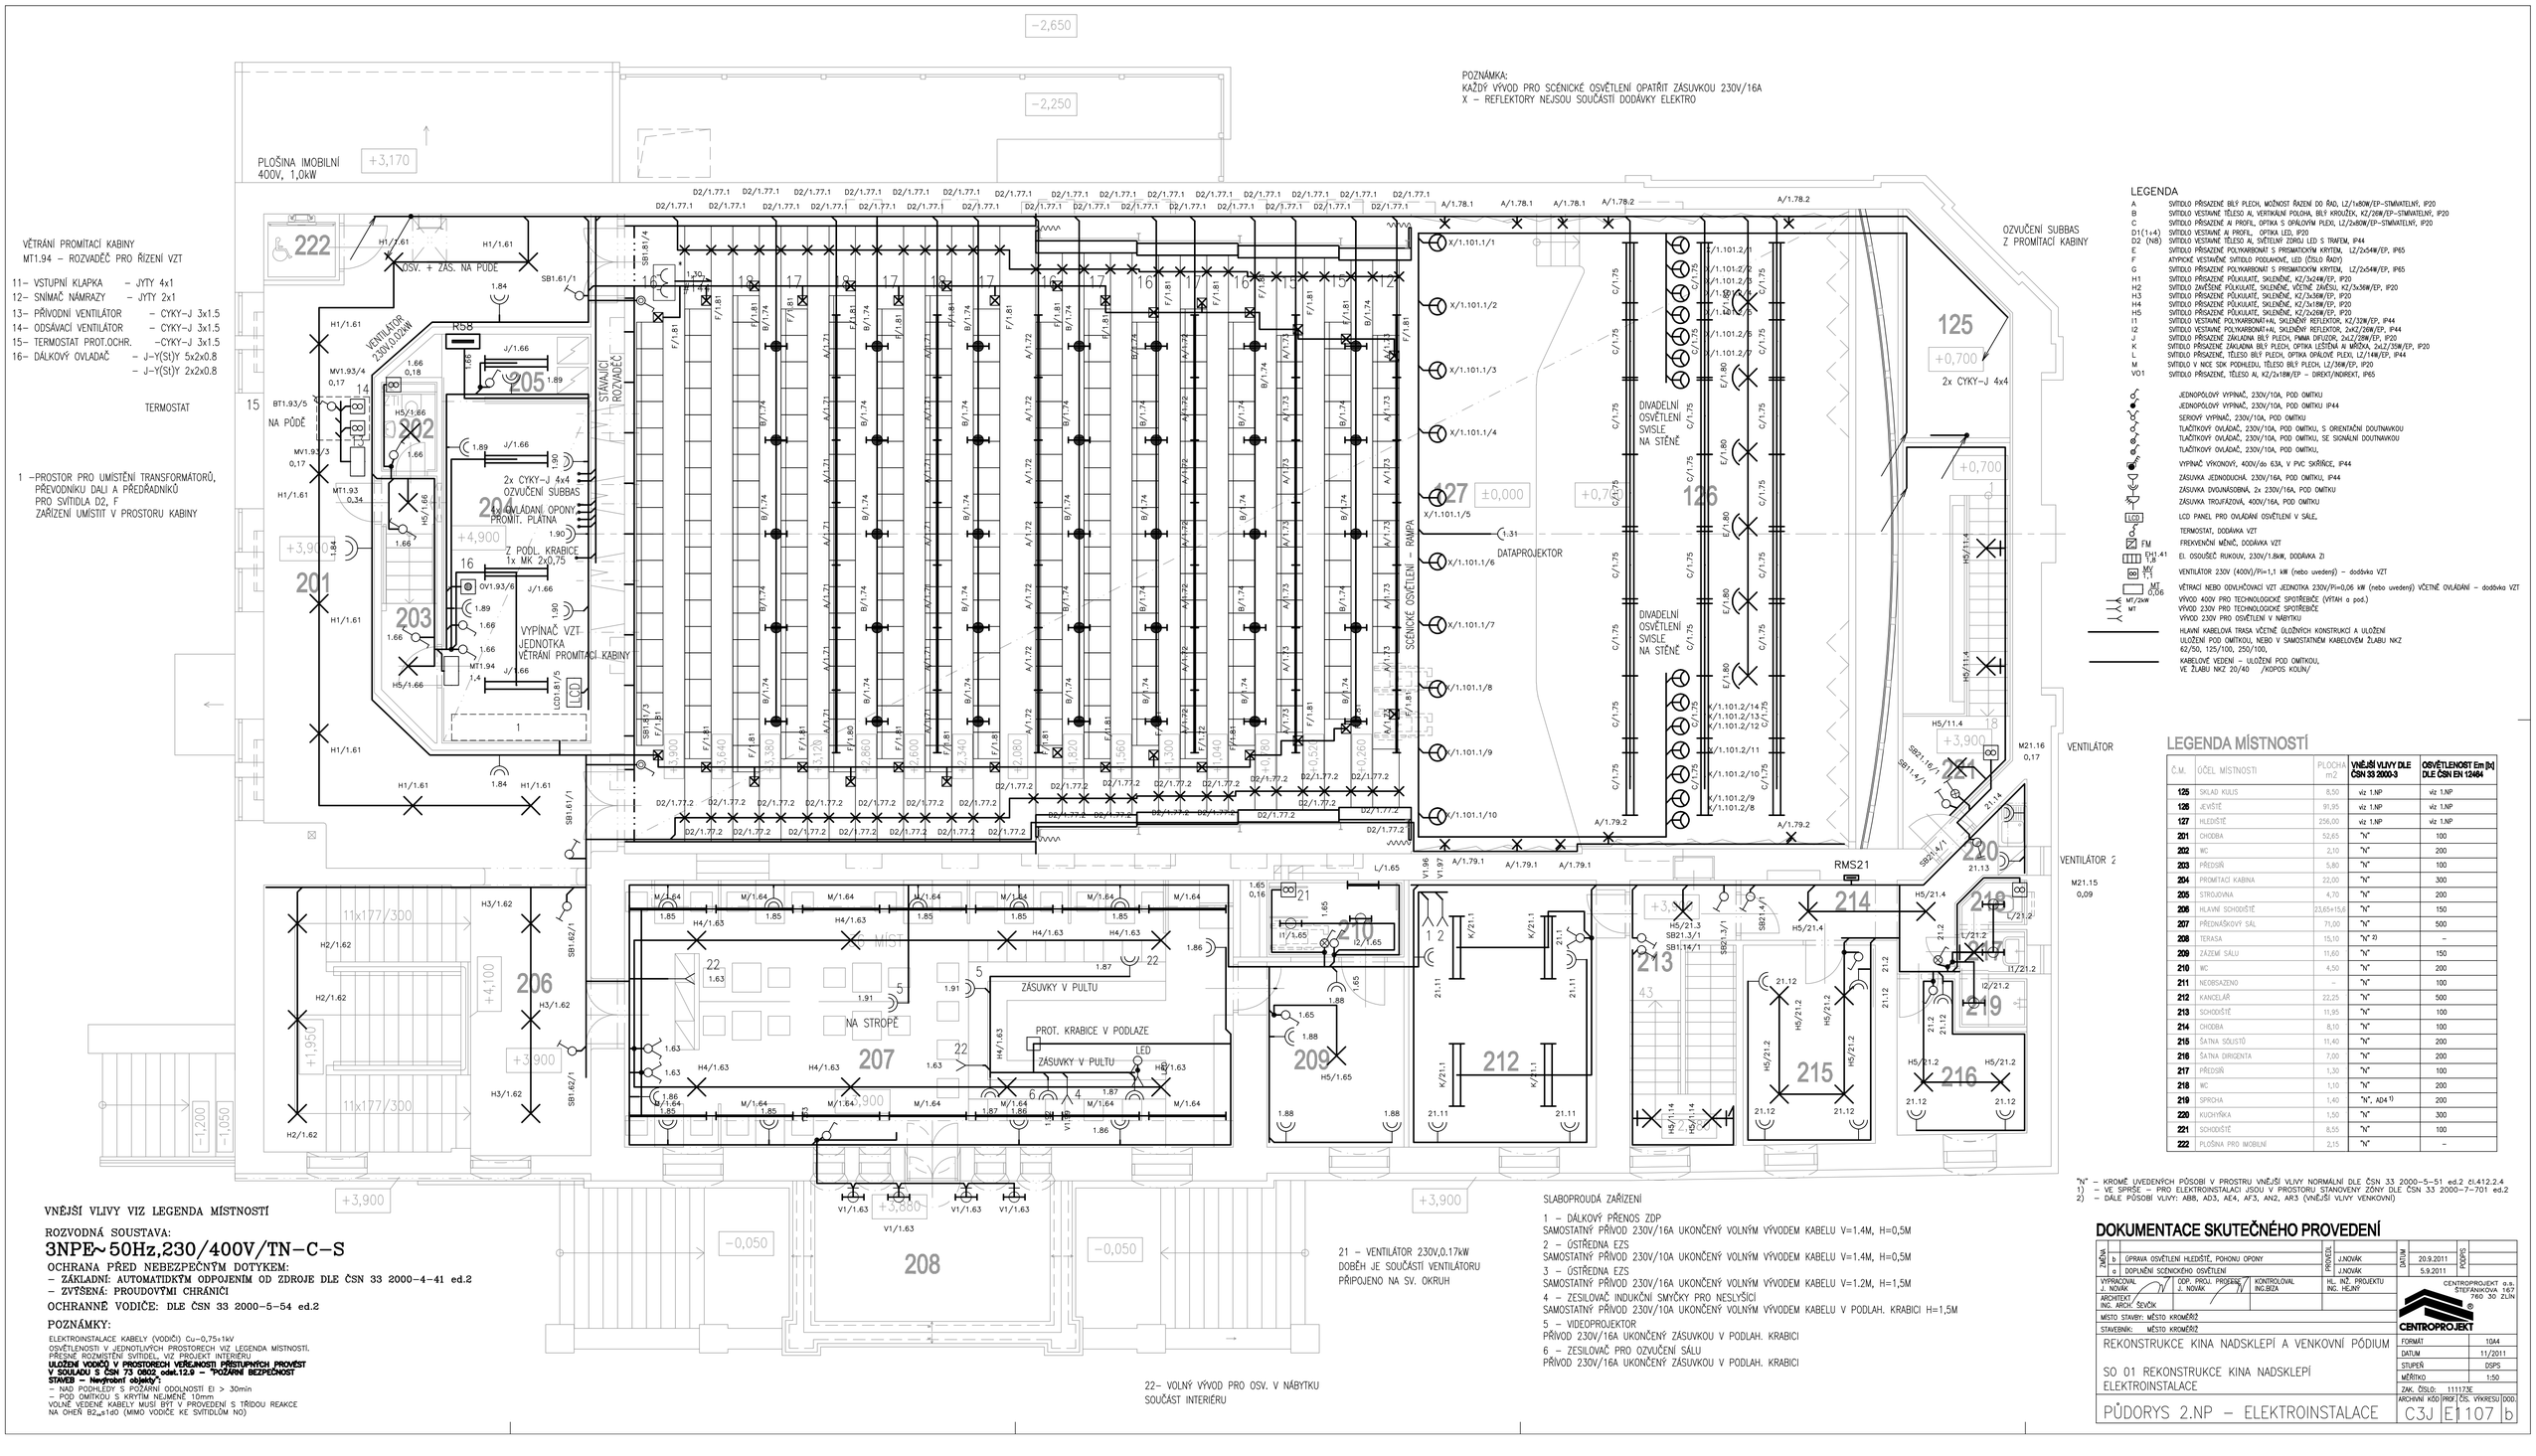

VĚTRÁNÍ PROMÍTACÍ KABINY
MT1.94 – ROZVADĚČ PRO ŘÍZENÍ VZT

11– VSTUPNÍ KLAPKA – JYTY 4x1
12– SNÍMAČ NÁMRAZY – JYTY 2x1
13– PŘÍVODNÍ VENTILÁTOR – CYKY–J 3x1.5
14– ODSÁVACÍ VENTILÁTOR – CYKY–J 3x1.5
15– TERMOSTAT PROT.OCHR. –CYKY–J 3x1.5
16– DÁLKOVÝ OVLADAČ – J–Y(St)Y 5x2x0.8
– J–Y(St)Y 2x2x0.8

TERMOSTAT

1 –PROSTOR PRO UMÍSTĚNÍ TRANSFORMÁTORŮ, PŘEVODNÍKU DALI A PŘEDŘADNÍKŮ PRO SVÍTIDLA D2, F ZAŘÍZENÍ UMÍSTIT V PROSTORU KABINY

VNĚJŠÍ VLIVY VIZ LEGENDA MÍSTNOSTÍ

ROZVODNÁ SOUSTAVA:
3NPE~ 50Hz,230/400V/TN–C–S

OCHRANA PŘED NEBEZPEČNÝM DOTYKEM:
– ZÁKLADNÍ: AUTOMATICKÝM ODPOJENÍM OD ZDROJE DLE ČSN 33 2000–4–41 ed.2
– ZVÝŠENÁ: PROUDOVÝMI CHRÁNIČI

OCHRANNÉ VODIČE: DLE ČSN 33 2000–5–54 ed.2

POZNÁMKY:

ELEKTROINSTALACE KABELY (VODIČI) Cu–0,75÷1kV
OSVĚTLENOSTI V JEDNOTLIVÝCH PROSTORECH VIZ LEGENDA MÍSTNOSTÍ.
PŘESNÉ ROZMÍSTĚNÍ SVÍTIDEL, VIZ PROJEKT INTERIÉRU.
ULOŽENÍ VODIČŮ V PROSTORECH VEŘEJNOSTI PŘÍSTUPNÝCH PROVÉST V SOULADU S ČSN 73 0802, odst.12.9 – "POŽÁRNÍ BEZPEČNOST STAVEB – Nevýrobní objekty":
– NAD PODHLEDY S POŽÁRNÍ ODOLNOSTÍ EI > 30min
– POD OMÍTKOU S KRYTÍM NEJMÉNĚ 10mm
VOLNĚ VEDENÉ KABELY MUSÍ BÝT V PROVEDENÍ S TŘÍDOU REAKCE NA OHEŇ B2$_{ca}$s1d0 (MIMO VODIČE KE SVÍTIDLŮM NO)

22– VOLNÝ VÝVOD PRO OSV. V NÁBYTKU SOUČÁST INTERIÉRU

21 – VENTILÁTOR 230V,0.17kW
DOBĚH JE SOUČÁSTÍ VENTILÁTORU
PŘIPOJENO NA SV. OKRUH

SLABOPROUDÁ ZAŘÍZENÍ

1 – DÁLKOVÝ PŘENOS ZDP
SAMOSTATNÝ PŘÍVOD 230V/16A UKONČENÝ VOLNÝM VÝVODEM KABELU V=1.4M, H=0,5M
2 – ÚSTŘEDNA EZS
SAMOSTATNÝ PŘÍVOD 230V/10A UKONČENÝ VOLNÝM VÝVODEM KABELU V=1.4M, H=0,5M
3 – ÚSTŘEDNA EZS
SAMOSTATNÝ PŘÍVOD 230V/16A UKONČENÝ VOLNÝM VÝVODEM KABELU V=1.2M, H=1,5M
4 – ZESILOVAČ INDUKČNÍ SMYČKY PRO NESLYŠÍCÍ
SAMOSTATNÝ PŘÍVOD 230V/10A UKONČENÝ VOLNÝM VÝVODEM KABELU V PODLAH. KRABICI H=1,5M
5 – VIDEOPROJEKTOR
PŘÍVOD 230V/16A UKONČENÝ ZÁSUVKOU V PODLAH. KRABICI
6 – ZESILOVAČ PRO OZVUČENÍ SÁLU
PŘÍVOD 230V/16A UKONČENÝ ZÁSUVKOU V PODLAH. KRABICI

LEGENDA

A	SVÍTIDLO PŘISAZENÉ BÍLÝ PLECH, MOŽNOST ŘAZENÍ DO ŘAD, LZ/1x80W/EP–STMÍVATELNÝ, IP20
B	SVÍTIDLO VESTAVNÉ TĚLESO AL VERTIKÁLNÍ POLOHA, BÍLÝ KROUŽEK, KZ/20W/EP–STMÍVATELNÝ, IP20
C	SVÍTIDLO PŘISAZENÉ AI PROFIL, OPTIKA S OPÁLOVÝM PLEXI, LZ/2x80W/EP–STMÍVATELNÝ, IP20
D1(1+4)	SVÍTIDLO VESTAVNÉ AI PROFIL, OPTIKA LED, IP20
D2 (N8)	SVÍTIDLO VESTAVNÉ TĚLESO AL SVÍTIDELNÝ ZDROJ LED S TRAFEM, IP44
E	SVÍTIDLO PŘISAZENÉ POLYKARBONÁT S PRISMATICKÝM KRYTEM, LZ/2x54W/EP, IP65
F	ATYPICKÉ VESTAVNÉ SVÍTIDLO PODLAHOVÉ, LED (ČÍSLO ŘADY)
G	SVÍTIDLO PŘISAZENÉ POLYKARBONÁT S PRISMATICKÝM KRYTEM, LZ/2x54W/EP, IP65
H1	SVÍTIDLO PŘISAZENÉ PŮLKULATÉ, SKLENĚNÉ, KZ/3x24W/EP, IP20
H2	SVÍTIDLO ZAVĚŠENÉ PŮLKULATÉ, SKLENĚNÉ, VČETNĚ ZÁVĚSU, KZ/3x36W/EP, IP20
H3	SVÍTIDLO PŘISAZENÉ PŮLKULATÉ, SKLENĚNÉ, KZ/3x36W/EP, IP20
H4	SVÍTIDLO PŘISAZENÉ PŮLKULATÉ, SKLENĚNÉ, KZ/3x18W/EP, IP20
H5	SVÍTIDLO PŘISAZENÉ PŮLKULATÉ, SKLENĚNÉ, KZ/2x26W/EP, IP20
I1	SVÍTIDLO VESTAVNÉ POLYKARBONÁT+AL SKLENĚNÝ REFLEXTOR, KZ/32W/EP, IP44
I2	SVÍTIDLO VESTAVNÉ POLYKARBONÁT+AL SKLENĚNÝ REFLEXTOR, 2xKZ/26W/EP, IP44
J	SVÍTIDLO PŘISAZENÉ ZÁKLADNA BÍLÝ PLECH, PMMA DIFUZOR, 2xLZ/28W/EP, IP20
K	SVÍTIDLO PŘISAZENÉ ZÁKLADNA BÍLÝ PLECH, OPTIKA LEŠTĚNÁ AI MŘÍŽKA, 2xLZ/35W/EP, IP20
L	SVÍTIDLO PŘISAZENÉ, TĚLESO BÍLÝ PLECH, OPTIKA OPÁLOVÉ PLEXI, LZ/14W/EP, IP44
M	SVÍTIDLO V NICE SDK PODHLEDU, TĚLESO BÍLÝ PLECH, LZ/36W/EP, IP20
VO1	SVÍTIDLO PŘISAZENÉ, TĚLESO AL KZ/2x18W/EP – DIREKT/INDIREKT, IP65
	JEDNOPÓLOVÝ VYPÍNAČ, 230V/10A, POD OMÍTKU
	JEDNOPÓLOVÝ VYPÍNAČ, 230V/10A, POD OMÍTKU IP44
	SEROVÝ VYPÍNAČ, 230V/10A, POD OMÍTKU
	TLAČÍTKOVÝ OVLADAČ, 230V/10A, POD OMÍTKU, S ORIENTAČNÍ DOUTNAVKOU
	TLAČÍTKOVÝ OVLADAČ, 230V/10A, POD OMÍTKU, SE SIGNÁLNÍ DOUTNAVKOU
	TLAČÍTKOVÝ OVLADAČ, 230V/10A, POD OMÍTKU,
	VYPÍNAČ VÝKONOVÝ, 400V/do 63A, V PVC SKŘÍŇCE, IP44
	ZÁSUVKA JEDNODUCHÁ, 230V/16A, POD OMÍTKU, IP44
	ZÁSUVKA DVOJNÁSOBNÁ, 2x 230V/16A, POD OMÍTKU
	ZÁSUVKA TROJFÁZOVÁ, 400V/16A, POD OMÍTKU
LCD	LCD PANEL PRO OVLÁDÁNÍ OSVĚTLENÍ V SÁLE.
	TERMOSTAT, DODÁVKA VZT
FM	FREKVENČNÍ MĚNIČ, DODÁVKA VZT
EH1.41 1,8	EL. OSOUŠEČ RUKOU, 230V/1.8kW, DODÁVKA ZI
MV 1	VENTILÁTOR 230V (400V)/Pi=1,1 kW (nebo uvedený) – dodávka VZT
MT 0,06	VĚTRACÍ NEBO ODVLHČOVACÍ VZT JEDNOTKA 230V/Pi=0,06 kW (nebo uvedený) VČETNĚ OVLÁDÁNÍ – dodávka VZT
MT/2kW	VÝVOD 400V PRO TECHNOLOGICKÉ SPOTŘEBIČE (VÝTAH a pod.)
MT	VÝVOD 230V PRO TECHNOLOGICKÉ SPOTŘEBIČE
	HLAVNÍ KABELOVÁ TRASA VČETNĚ ŽLUBOVÝCH KONSTRUKCÍ A ULOŽENÍ
	ULOŽENÍ POD OMÍTKOU, NEBO V SAMOSTATNÉM KABELOVÉM ŽLABU NKZ 62/50, 125/100, 250/100,
	KABELOVÉ VEDENÍ – ULOŽENÍ POD OMÍTKOU, VE ŽLABU NKZ 20/40 – /KÓPOS KOLÍN/

LEGENDA MÍSTNOSTÍ

Č.M.	OČEL MÍSTNOSTI	PLOCHA m2	VNĚJŠÍ VLIVY DLE ČSN 33 2000-3	OSVĚTLENOST Em [lx] DLE ČSN EN 12464
125	SKLAD KULIS	8,50	viz 1.NP	viz 1.NP
126	JEVIŠTĚ	91,95	viz 1.NP	viz 1.NP
127	HLEDIŠTĚ	256,00	viz 1.NP	viz 1.NP
201	CHODBA	52,65	"N"	100
202	WC	2,10	"N"	200
203	PŘEDSÍŇ	5,80	"N"	100
204	PROMÍTACÍ KABINA	22,00	"N"	300
205	STROJOVNA	4,70	"N"	200
206	HLAVNÍ SCHODIŠTĚ	23,65+15,6	"N"	150
207	PŘEDNÁŠKOVÝ SÁL	71,00	"N"	500
208	TERASA	15,10	"N" 2)	–
209	ZÁZEMÍ SÁLU	11,60	"N"	150
210	WC	4,50	"N"	200
211	NEOBSAZENO	–	"N"	100
212	KANCELÁŘ	22,25	"N"	500
213	SCHODIŠTĚ	11,95	"N"	100
214	CHODBA	8,10	"N"	100
215	ŠATNA SÓLISTÓ	11,40	"N"	200
216	ŠATNA DIRIGENTA	7,00	"N"	200
217	PŘEDSÍŇ	1,30	"N"	100
218	WC	1,10	"N"	200
219	SPRCHA	1,40	"N", AD4 1)	200
220	KUCHYŇKA	1,50	"N"	300
221	SCHODIŠTĚ	8,55	"N"	100
222	PLOŠINA PRO IMOBILNÍ	2,15	"N"	–

"N" – KROMĚ UVEDENÝCH PŮSOBÍ V PROSTRU VNĚJŠÍ VLIVY NORMÁLNÍ DLE ČSN 33 2000–5–51 ed.2 čl.412.2.4
1) – VE SPRŠCE – PRO ELEKTROINSTALACI JSOU V PROSTORU STANOVENY ZÓNY DLE ČSN 33 2000–7–701 ed.2
2) – DÁLE PŮSOBÍ VLIVY: AB8, AD3, AE4, AF3, AN2, AR3 (VNĚJŠÍ VLIVY VENKOVNÍ).

DOKUMENTACE SKUTEČNÉHO PROVEDENÍ

ZMĚNA		PROVEDL	DATUM	DOPIS
b	OPRAVA OSVĚTLENÍ HLEDIŠTĚ, POHONU OPONY	J.NOVÁK	20.9.2011	
a	DOPLNĚNÍ SCÉNICKÉHO OSVĚTLENÍ	J.NOVÁK	5.9.2011	

VYPRACOVAL J. NOVÁK	ODP. PROJ. PROFESE J. NOVÁK	HL. INŽ. PROJEKTU ING. HEJNÝ	CENTROPROJEKT o.s. ŠTEFÁNIKOVA 167 760 30 ZLÍN
ARCHITEKT ING. ARCH. ŠEVČÍK		KONTROLOVAL ING.BÍZA	

MÍSTO STAVBY: MĚSTO KROMĚŘÍŽ
STAVEBNÍK: MĚSTO KROMĚŘÍŽ

REKONSTRUKCE KINA NADSKLEPÍ A VENKOVNÍ PÓDIUM

SO 01 REKONSTRUKCE KINA NADSKLEPÍ
ELEKTROINSTALACE

PŮDORYS 2.NP – ELEKTROINSTALACE

DATUM	11/2011
STUPEŇ	DSPS
MĚŘÍTKO	1:50
ZAK. ČÍSLO:	111173E
ARCHIVNÍ KÓD	PROF. ČÍS. VÝKRESU ODD. C3J E 1107 b